



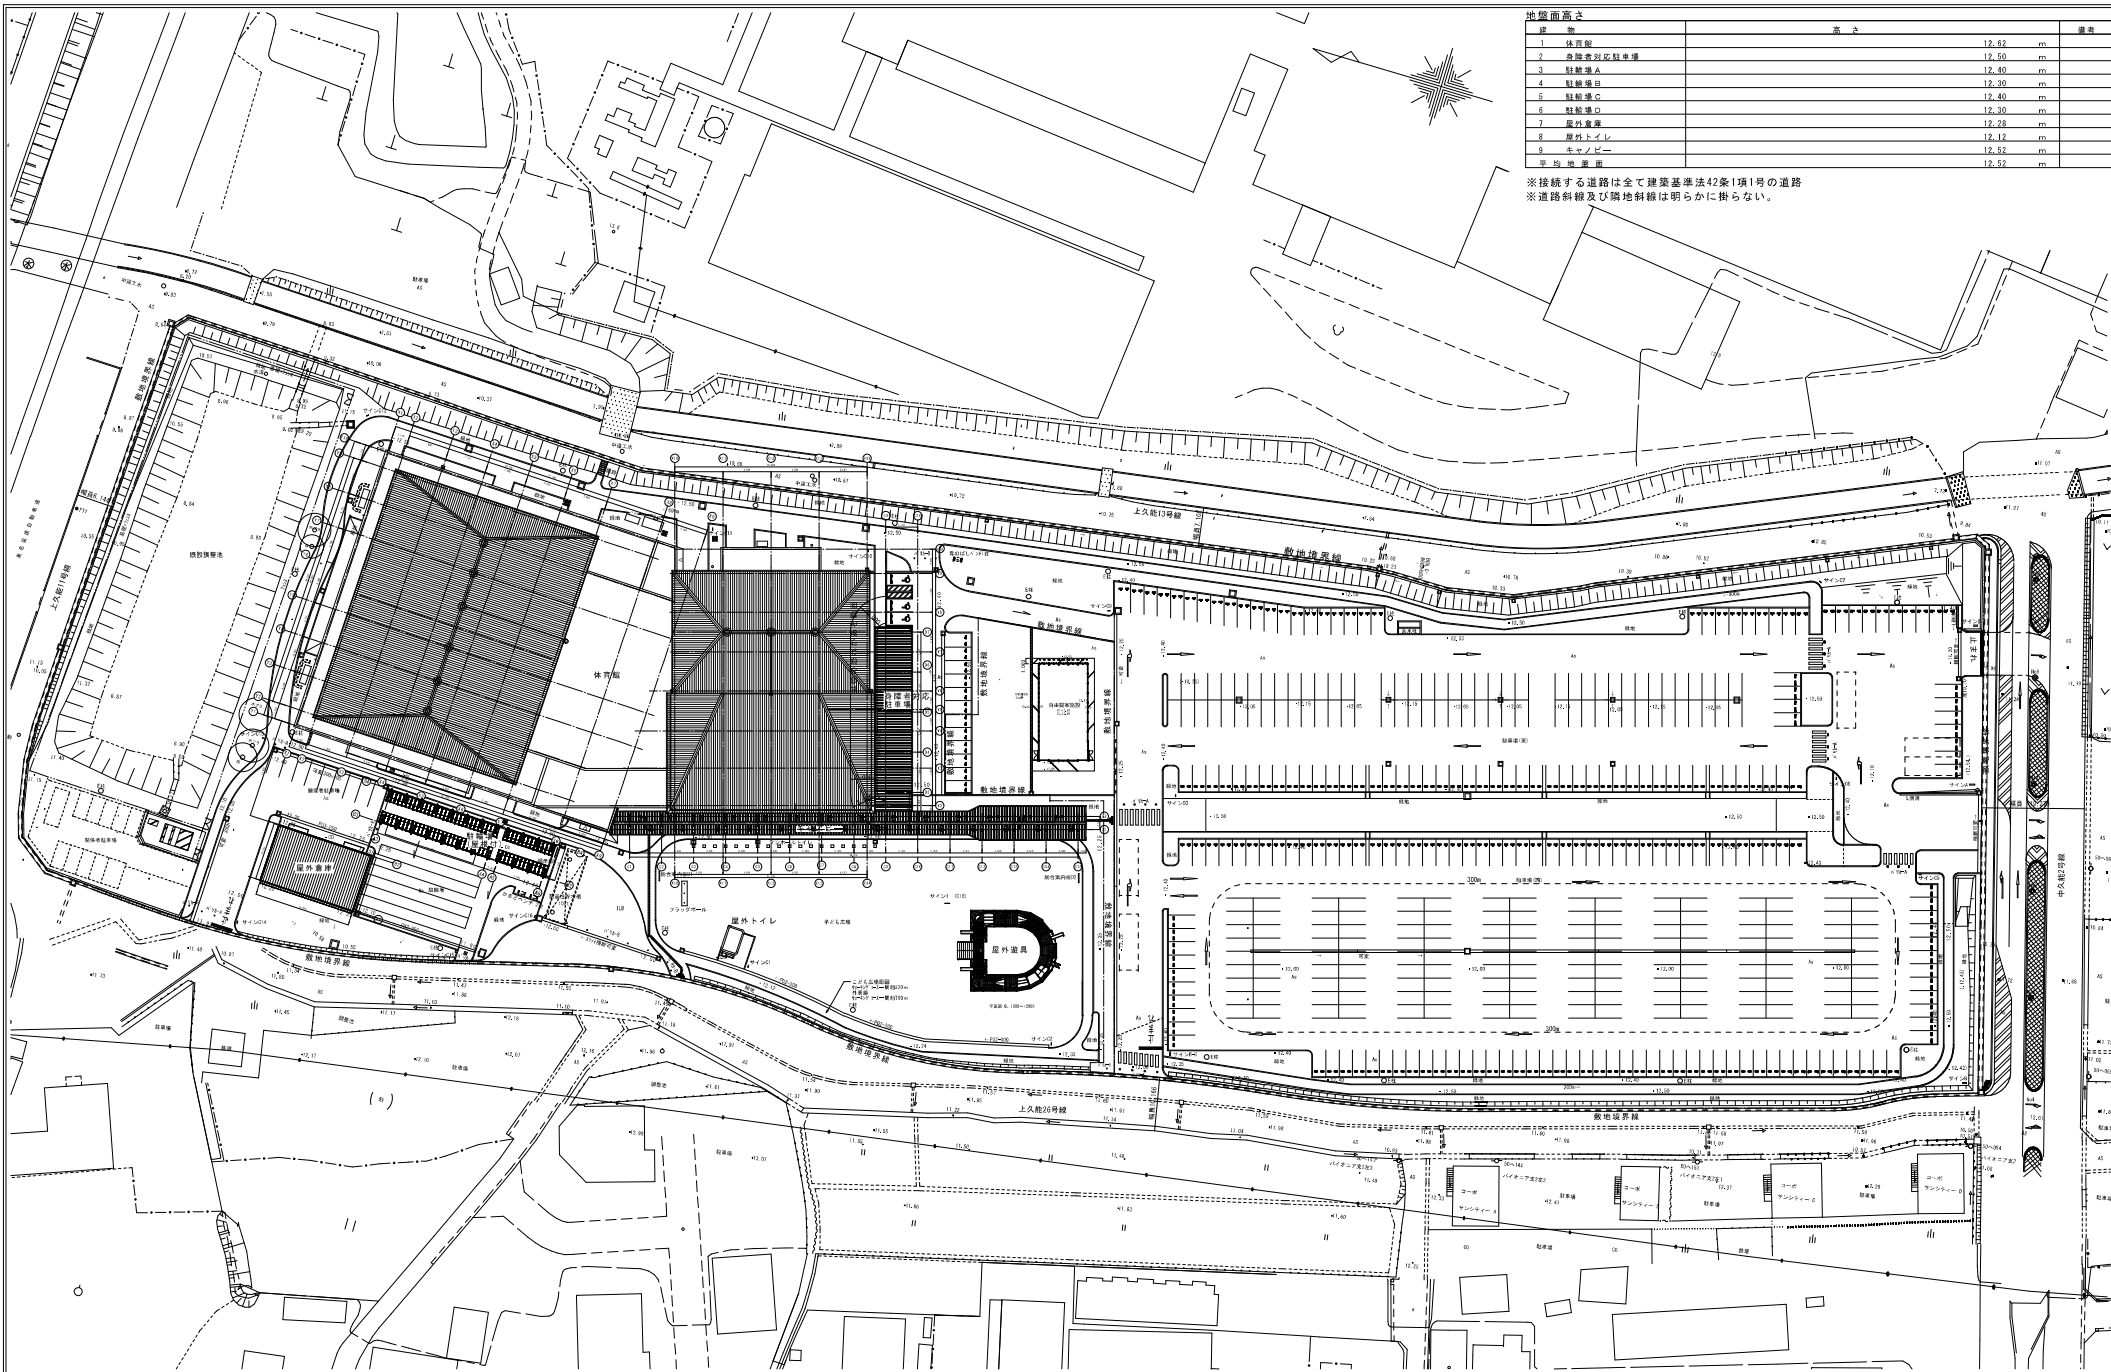

地盤面高		
階	高さ	備考
1	体育館	12.62 m
平均地盤面		12.52 m

※接続する道路は全て建築基準法42条1項1号の道路
※道路斜線及び隣地斜線は明らかに掛らない。

袋井アリーナPFI株式会社	JV	環境デザイン・アート設計・工事監理共同企業体 〒106-0032 東京都港区六本木5丁目12番2号永楽ビル —環境設計本部所 東京都建設局 第3805号 —建築設計本部所 東京都建設局 第4816号 内務 係 Telephone 03-5575-7171 Facsimile 03-5575-7178	東主持構成	株式会社 アート総合設計 〒431-0015 静岡県浜松市昭和町10-12 —環境設計本部所 静岡県建設局 第4397号 —建築設計本部所 静岡県建設局 第13127号 内務 係 Telephone 0538-42-1813 Facsimile 0538-42-8865	棟印	東急建設株式会社—般建築士事務所 〒160-0040 東京都渋谷区渋谷1-10-14 渋谷地下鉄ビル —般建築士事務所 東京都建設局 第6100号 —建築設計本部所 東京都建設局 第27147号 内務 係 株式会社—般建築士 第4005号 Telephone 03-5466-6497 Facsimile 03-5466-6919	作図	袋井市総合体育館整備及び運営事業		竣工図	作成年月日 2019.09.30
		株式会社 環境デザイン研究所 〒106-0032 東京都港区六本木5丁目12番2号永楽ビル —環境設計本部所 東京都建設局 第3805号 —建築設計本部所 東京都建設局 第4816号 内務 係 Telephone 03-5575-7171 Facsimile 03-5575-7178		有限会社 金箱構造設計事務所 〒141-0031 東京都品川区西五反田2-12-14 東京駅前ビル6階 —般建築士事務所 東京都建設局 第21891号 —環境設計本部所 東京都建設局 第12354号 内務 係 株式会社—般建築士 第1335号 Telephone 03-5446-2921 Facsimile 03-5446-2922		株式会社 システムプランニングコーポレーション 〒108-0074 東京都港区高輪3-1-3 イハラ高輪ビル6階 —般建築士事務所 東京都建設局 第3562号 —環境設計本部所 東京都建設局 第12758号 内務 係 株式会社—般建築士 第1805号 Telephone 03-5420-4481 Facsimile 03-5420-4482		配置図			

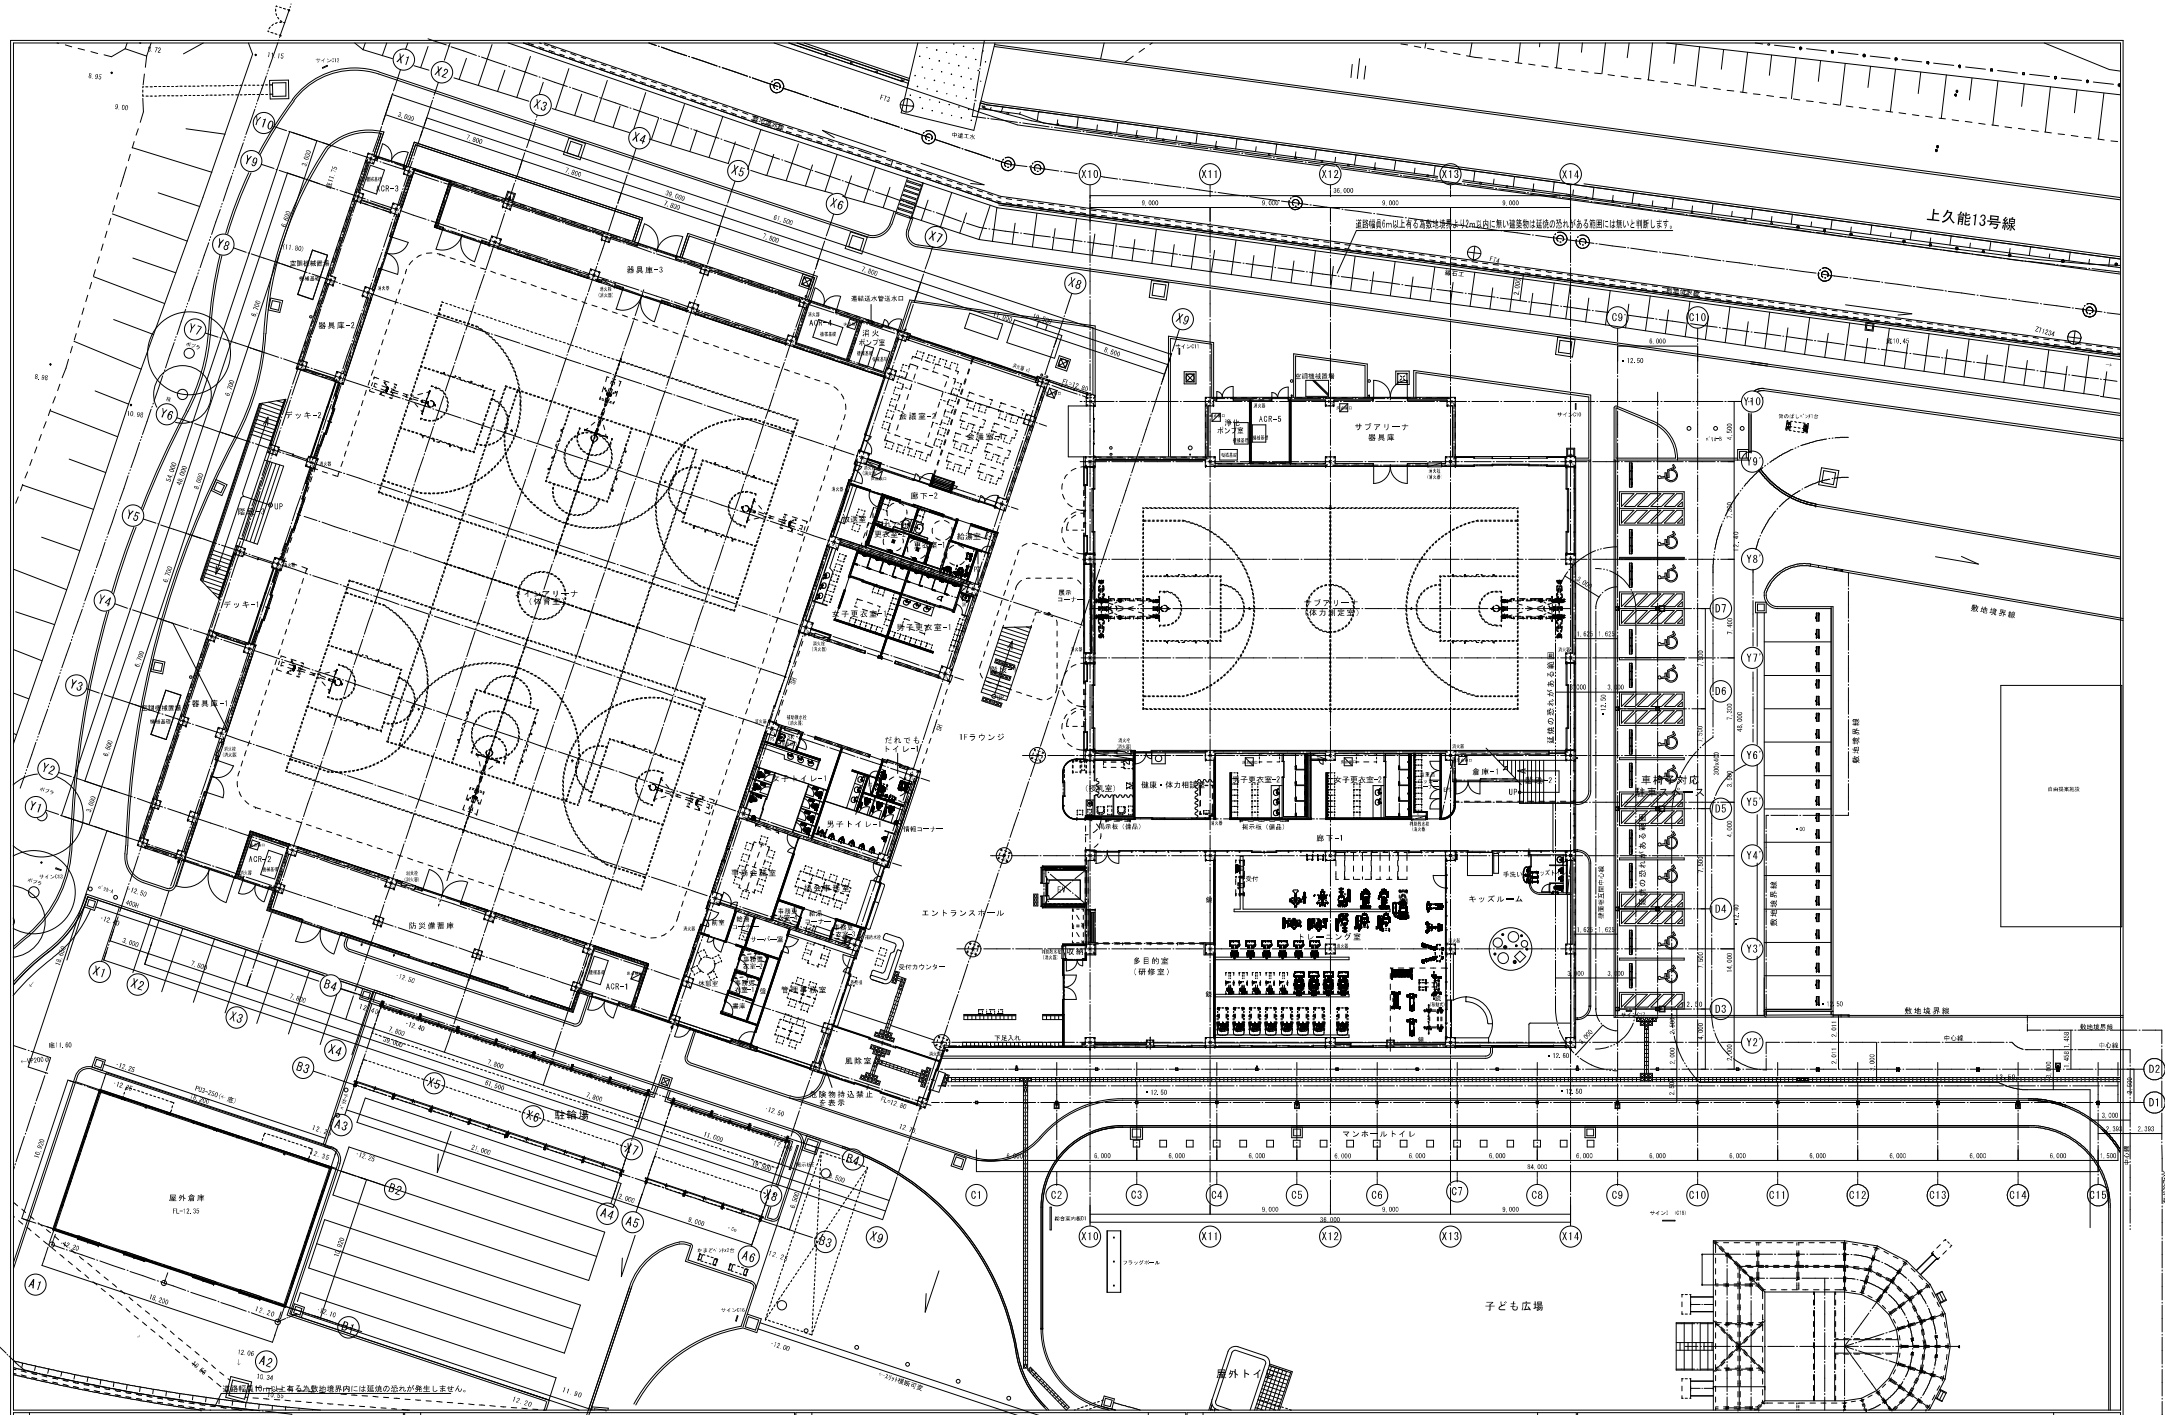

袋井アリーナPFI 株式会社

環境デザイン・アート設計・工事監理共同企業体
〒106-0032 東京都港区六本木2丁目12番22号永栄ビル
一級建築士事務所 東京都市設計事務所 第4397号
一級建築士建設大臣登録 第43156号 資務 専
telephone 03-5575-7171
facsimile 03-5575-7178

株式会社 環境デザイン研究所
〒106-0032 東京都港区六本木2丁目12番22号永栄ビル
一級建築士事務所 東京都市設計事務所 第4397号
一級建築士建設大臣登録 第43156号 資務 専
telephone 03-5575-7171
facsimile 03-5575-7178

株式会社 アート総合設計
〒437-0011 静岡県浜松市地蔵2丁目10-12
一級建築士事務所 静岡県建築士事務所 第4397号
一級建築士建設大臣登録 第131287号 資務 専
telephone 0538-42-1813
facsimile 0538-42-4895

有限会社 金箱構造設計事務所
〒141-0031 東京都品川区西五反田3丁目12番12号ビル6階
一級建築士事務所 東京都建築士事務所 第4397号
一級建築士建設大臣登録 第122854号 資務 専
電話設計一級建築士 第1325号

東急建設株式会社一級建築士事務所
〒150-8540 東京都渋谷区渋谷1-15-14 渋谷地下鉄ビル
一級建築士事務所 東京都建築士事務所 第4310号
一級建築士建設大臣登録 第27147号 資務 専
電話設計一級建築士 第40215号

株式会社 システムプランニングコーポレーション
〒106-0014 東京都港区赤坂2-11-3 イハラ高層ビル4階
一級建築士事務所 東京都建築士事務所 第4310号
一級建築士建設大臣登録 第27147号 資務 専
電話設計一級建築士 第40215号

袋井市総合体育館整備及び運営事業
竣工図
作成年月日
2019.09.30

1階平面図
縮尺
A1=1:200
A3=1:400
図面番号
A-51

